

Overzicht

nr.	WTW Nummer	Omschrijving

Opmerkingen:





- Palen in meters t.o.v. N.A.P. tenzij anders vermeld
- Maten in meters, tenzij anders vermeld

Nr.	Wijzigingen	Datum	Get.	Omschrijving

	Externummer:	791
	Opmerking:	

Bestelnr:	800430	Formaat:	A0	Project:		Getekend:	H.H.	Schaal:	1:500	Datum:	04-04-2022	
Projectnaam:	Natuurontwikkeling Westelijke Langstraat					Tekeningnummer:	STWN_12-05-001		Bladnr:	01	Rev:	1



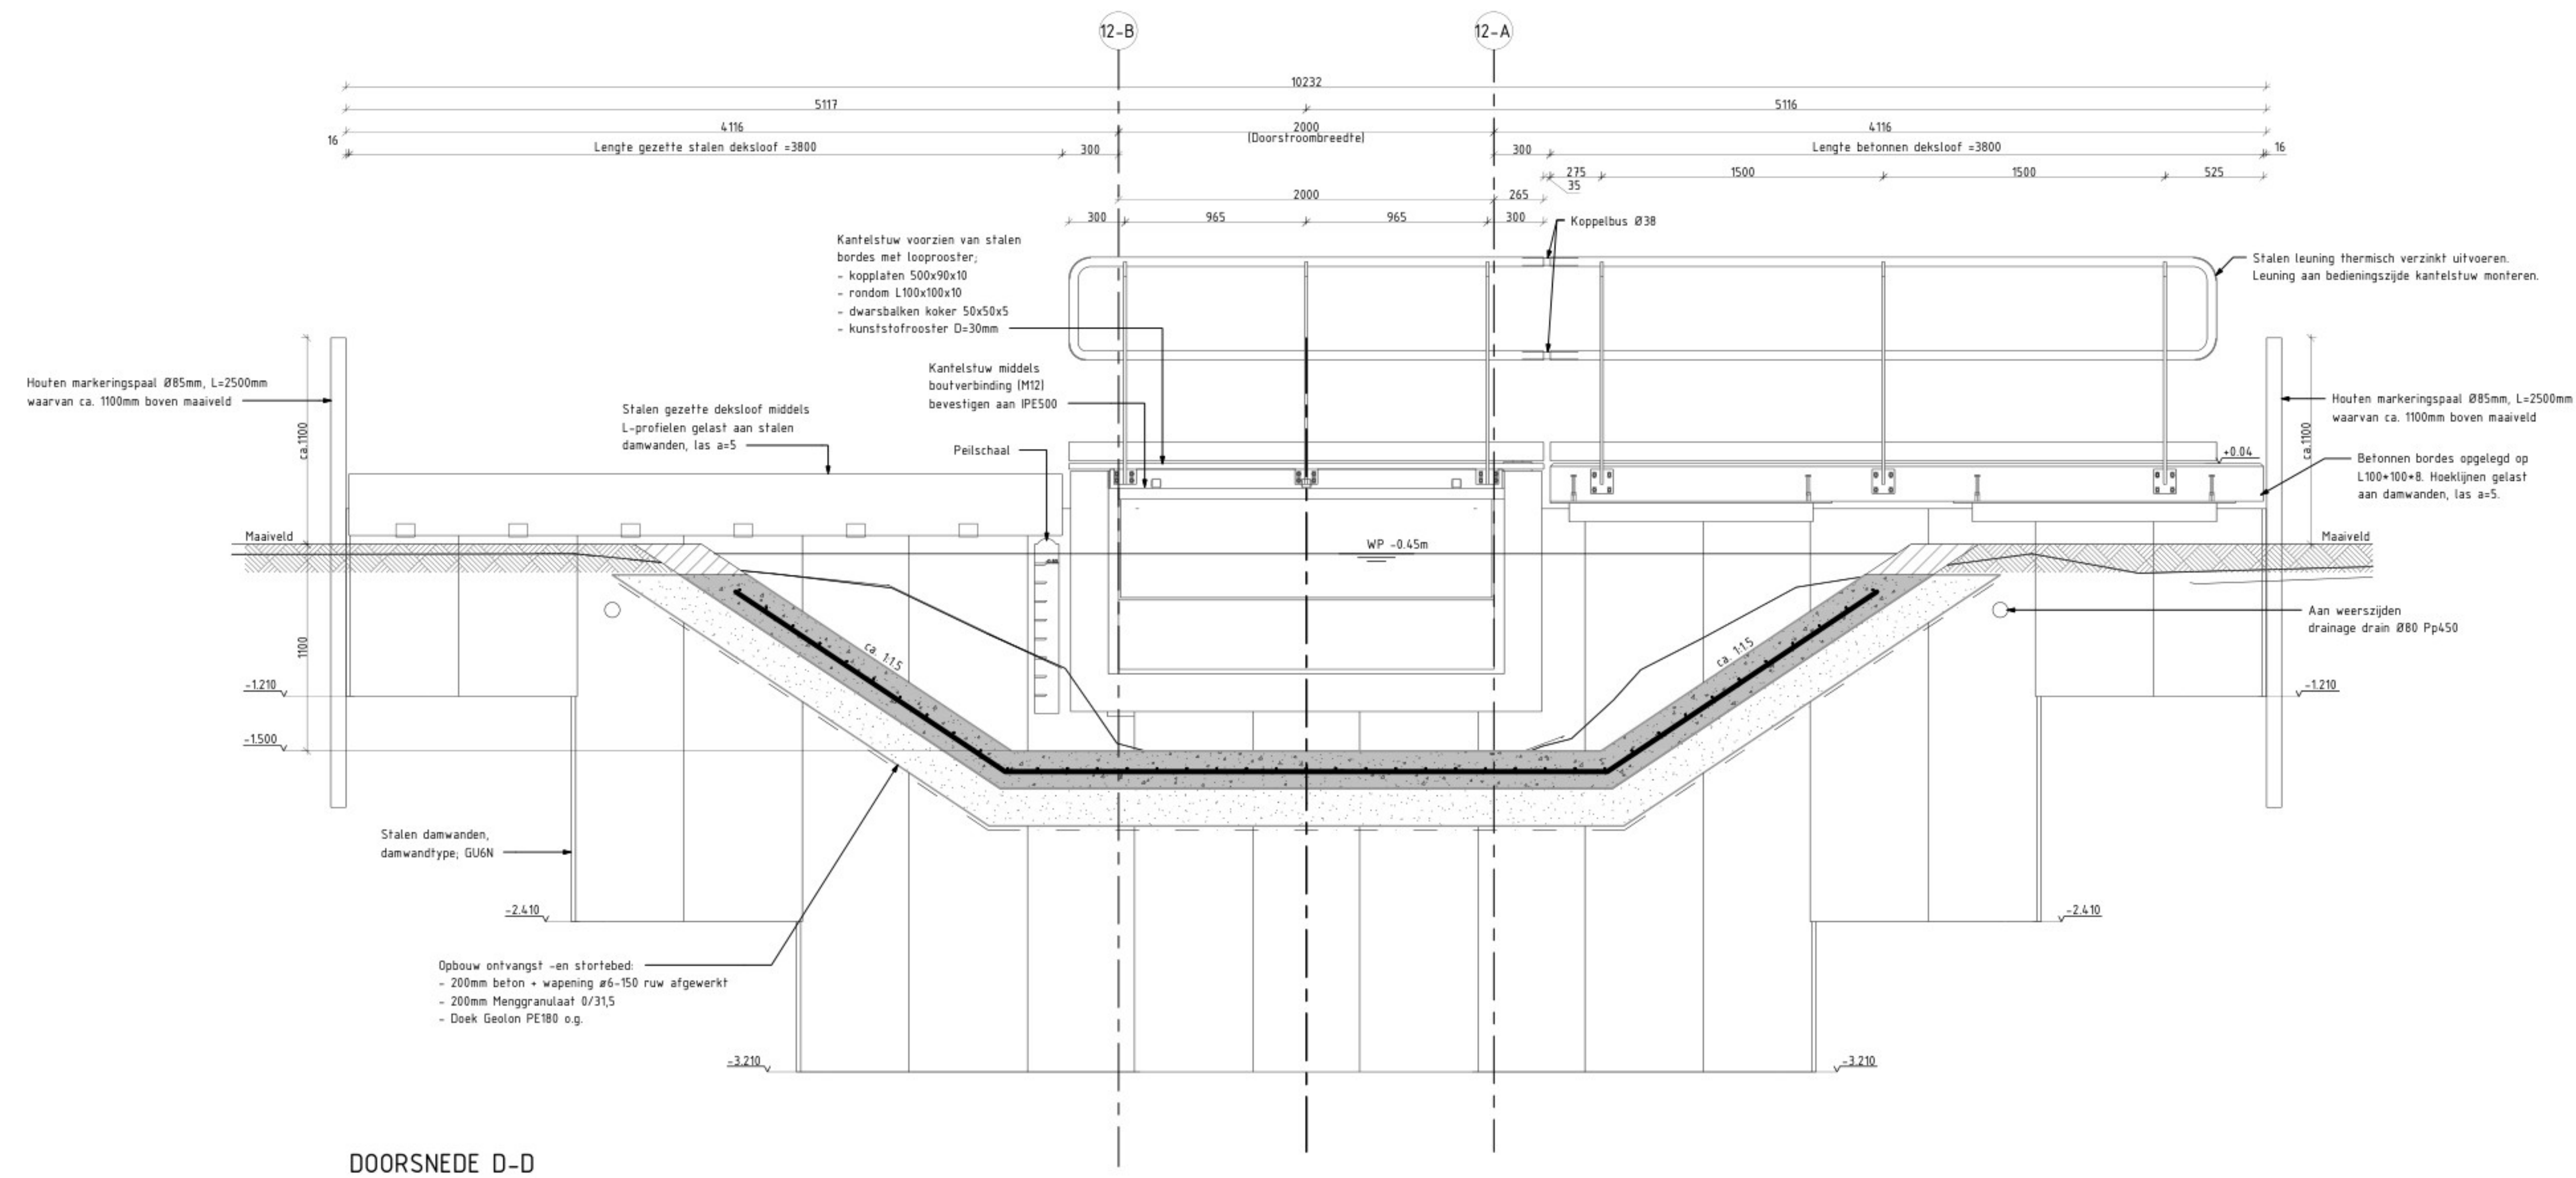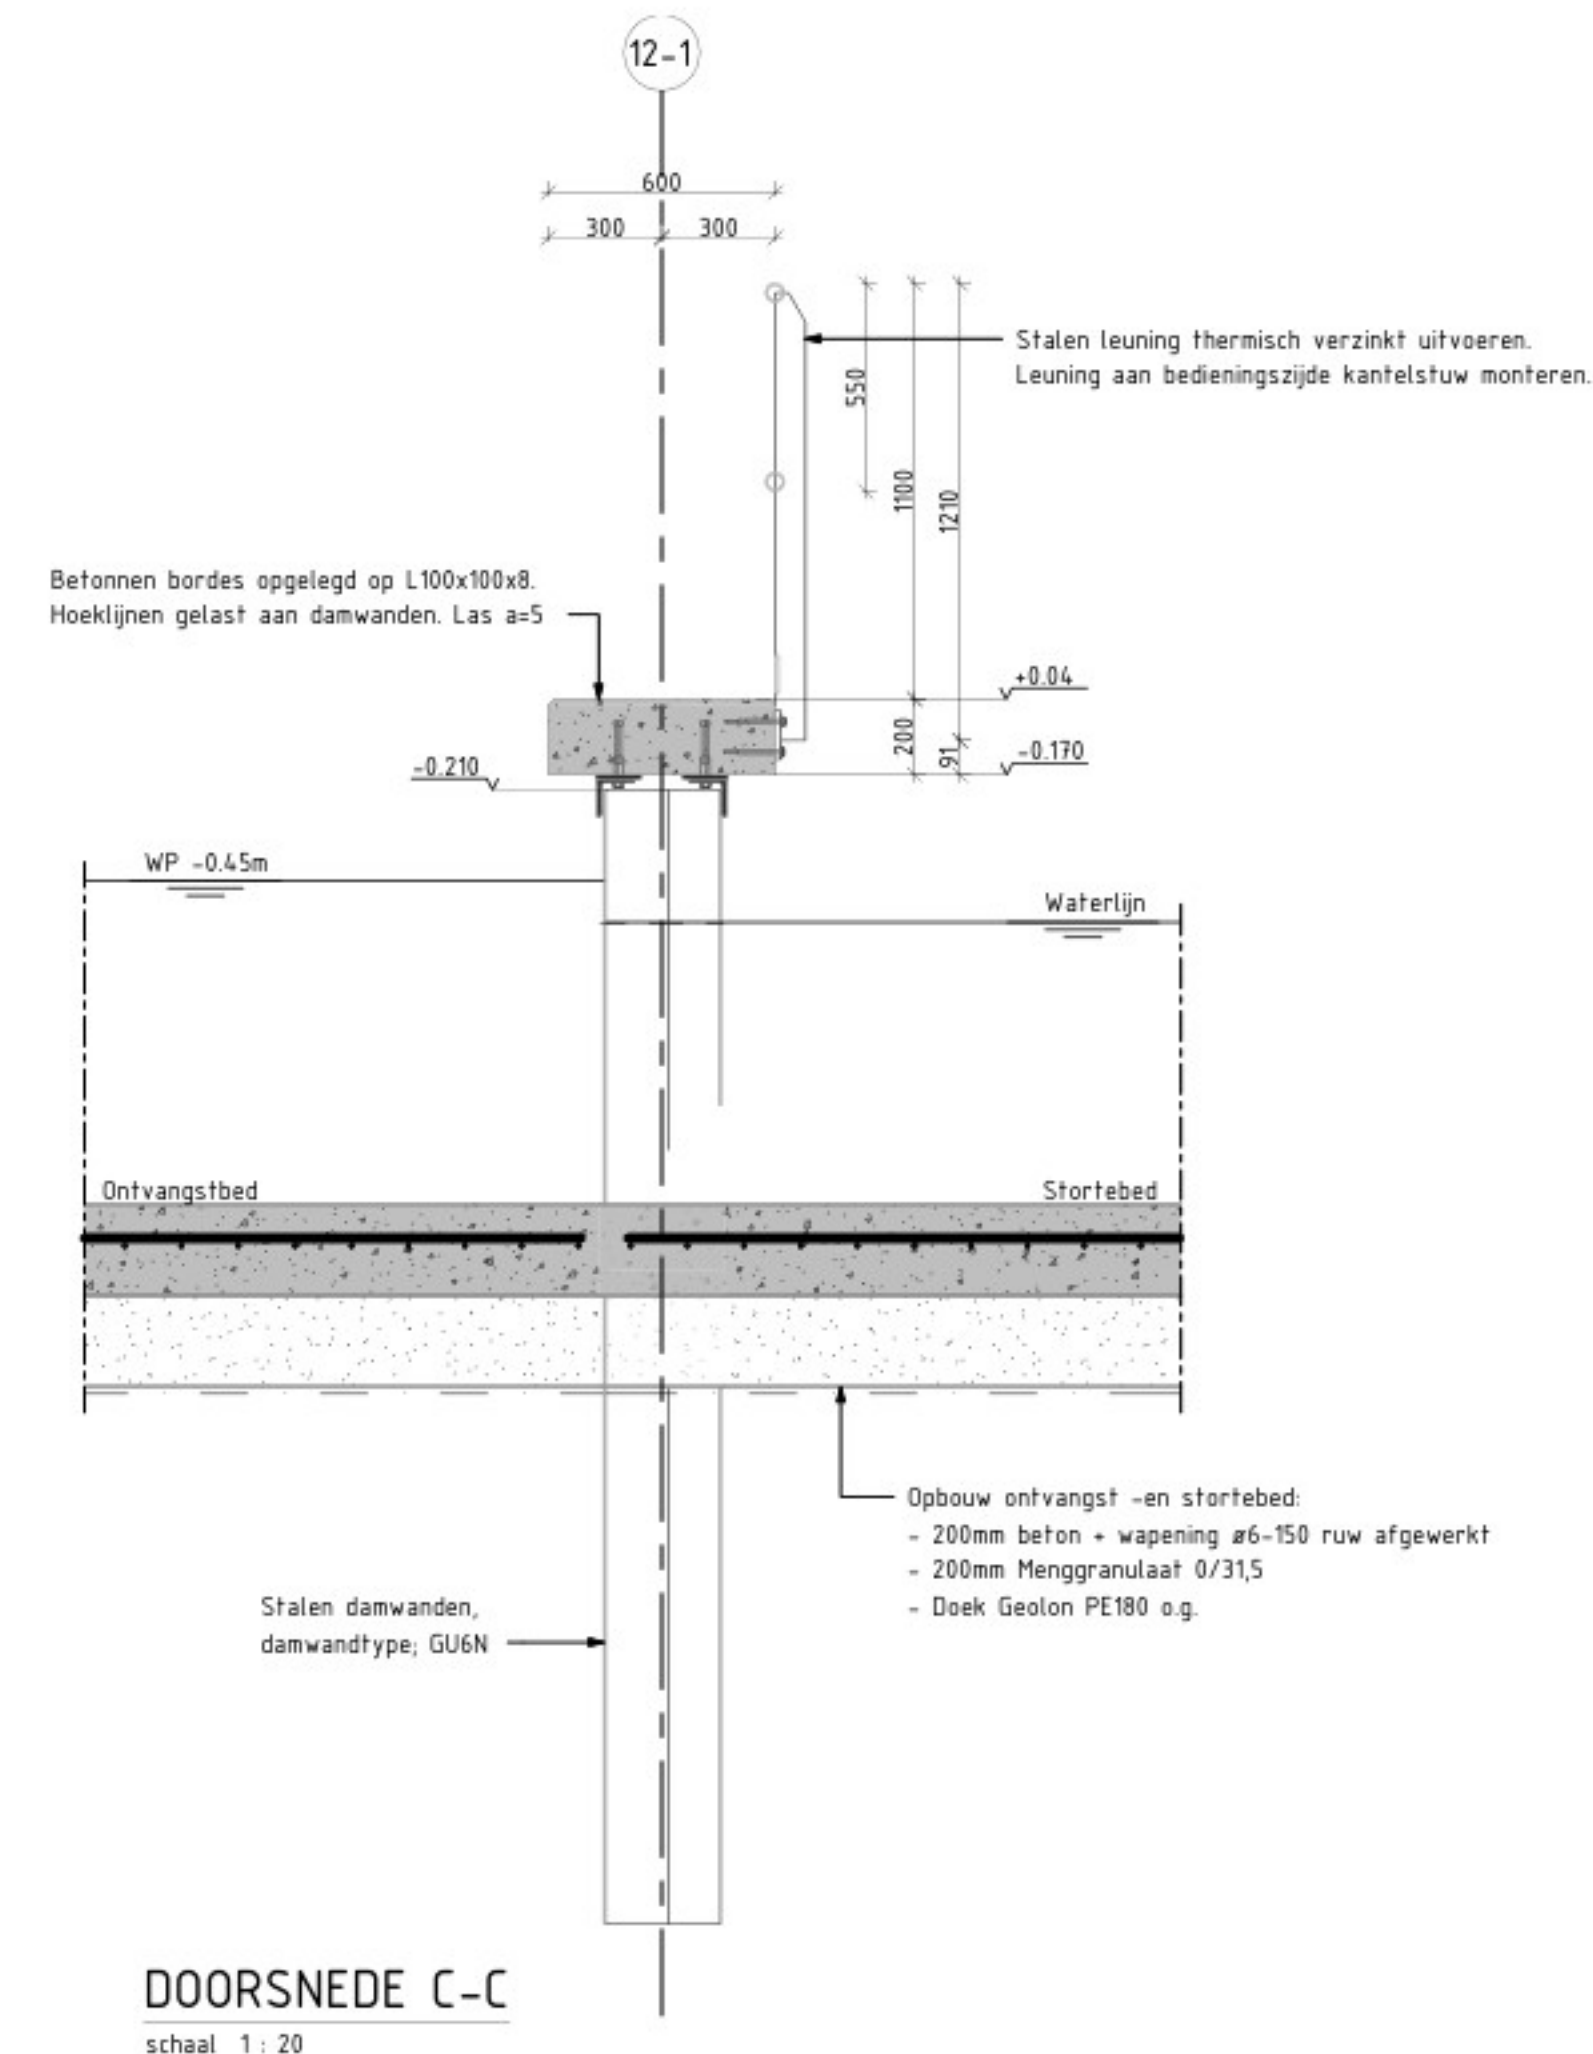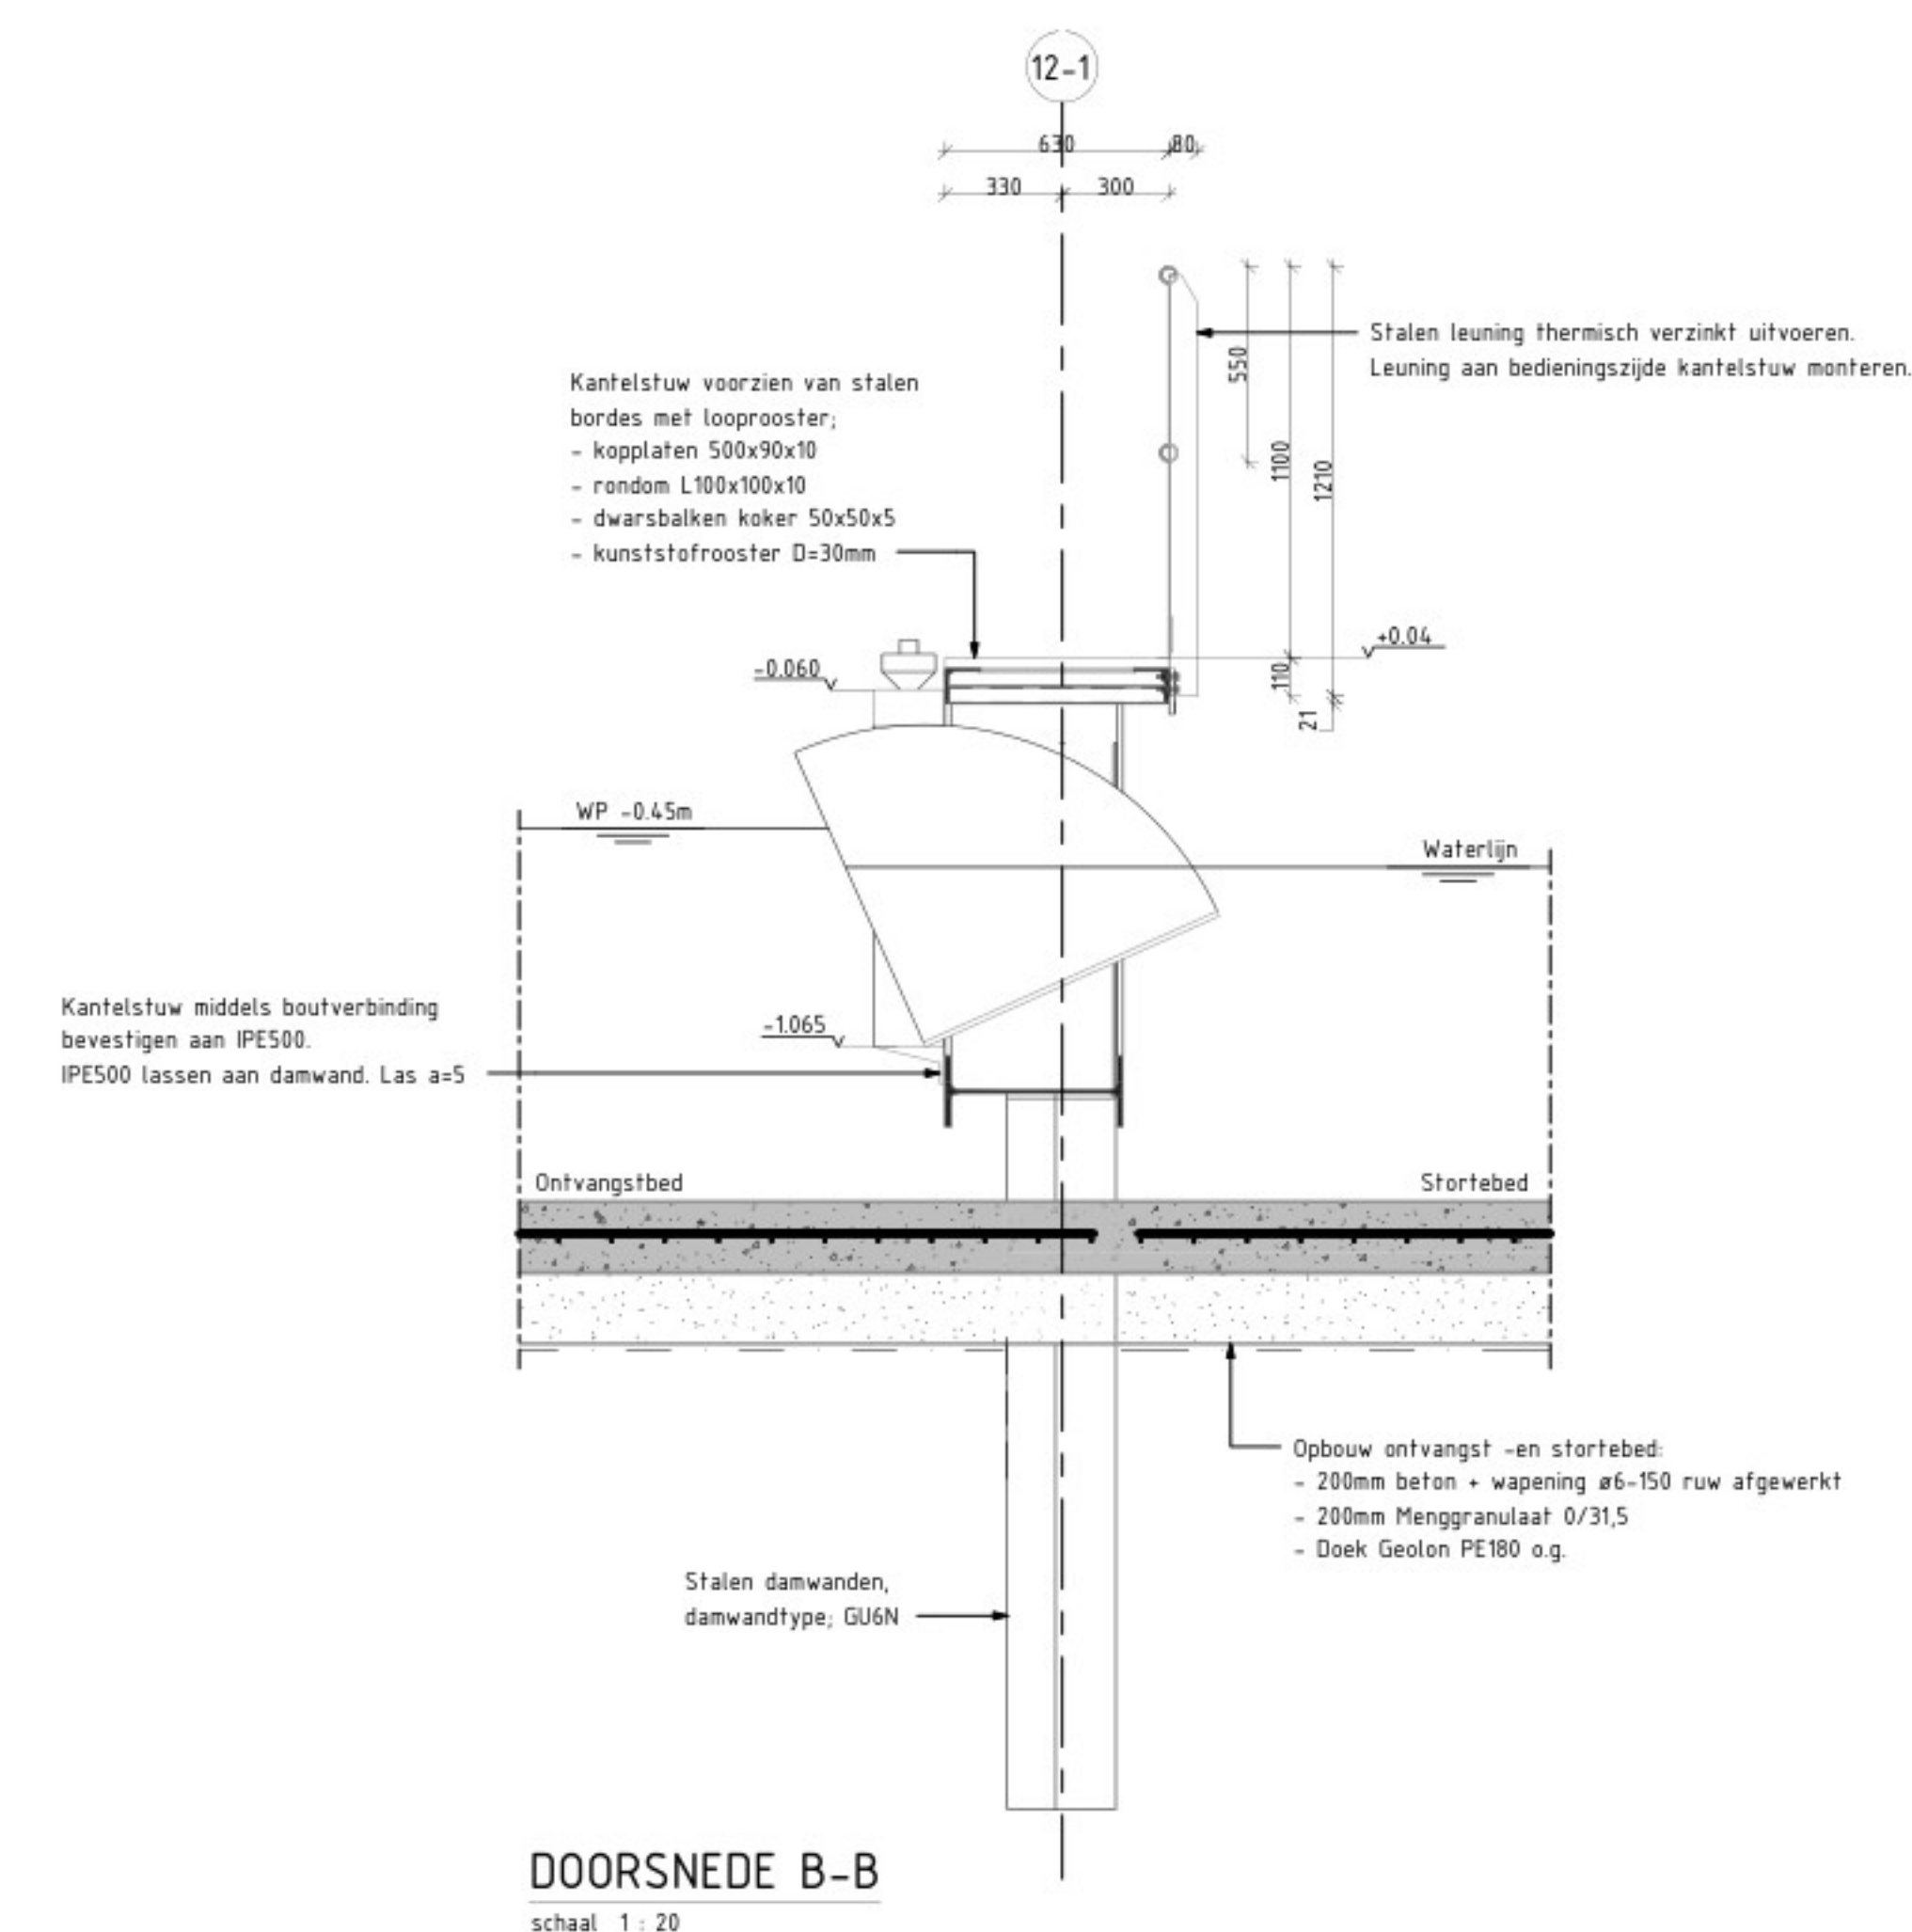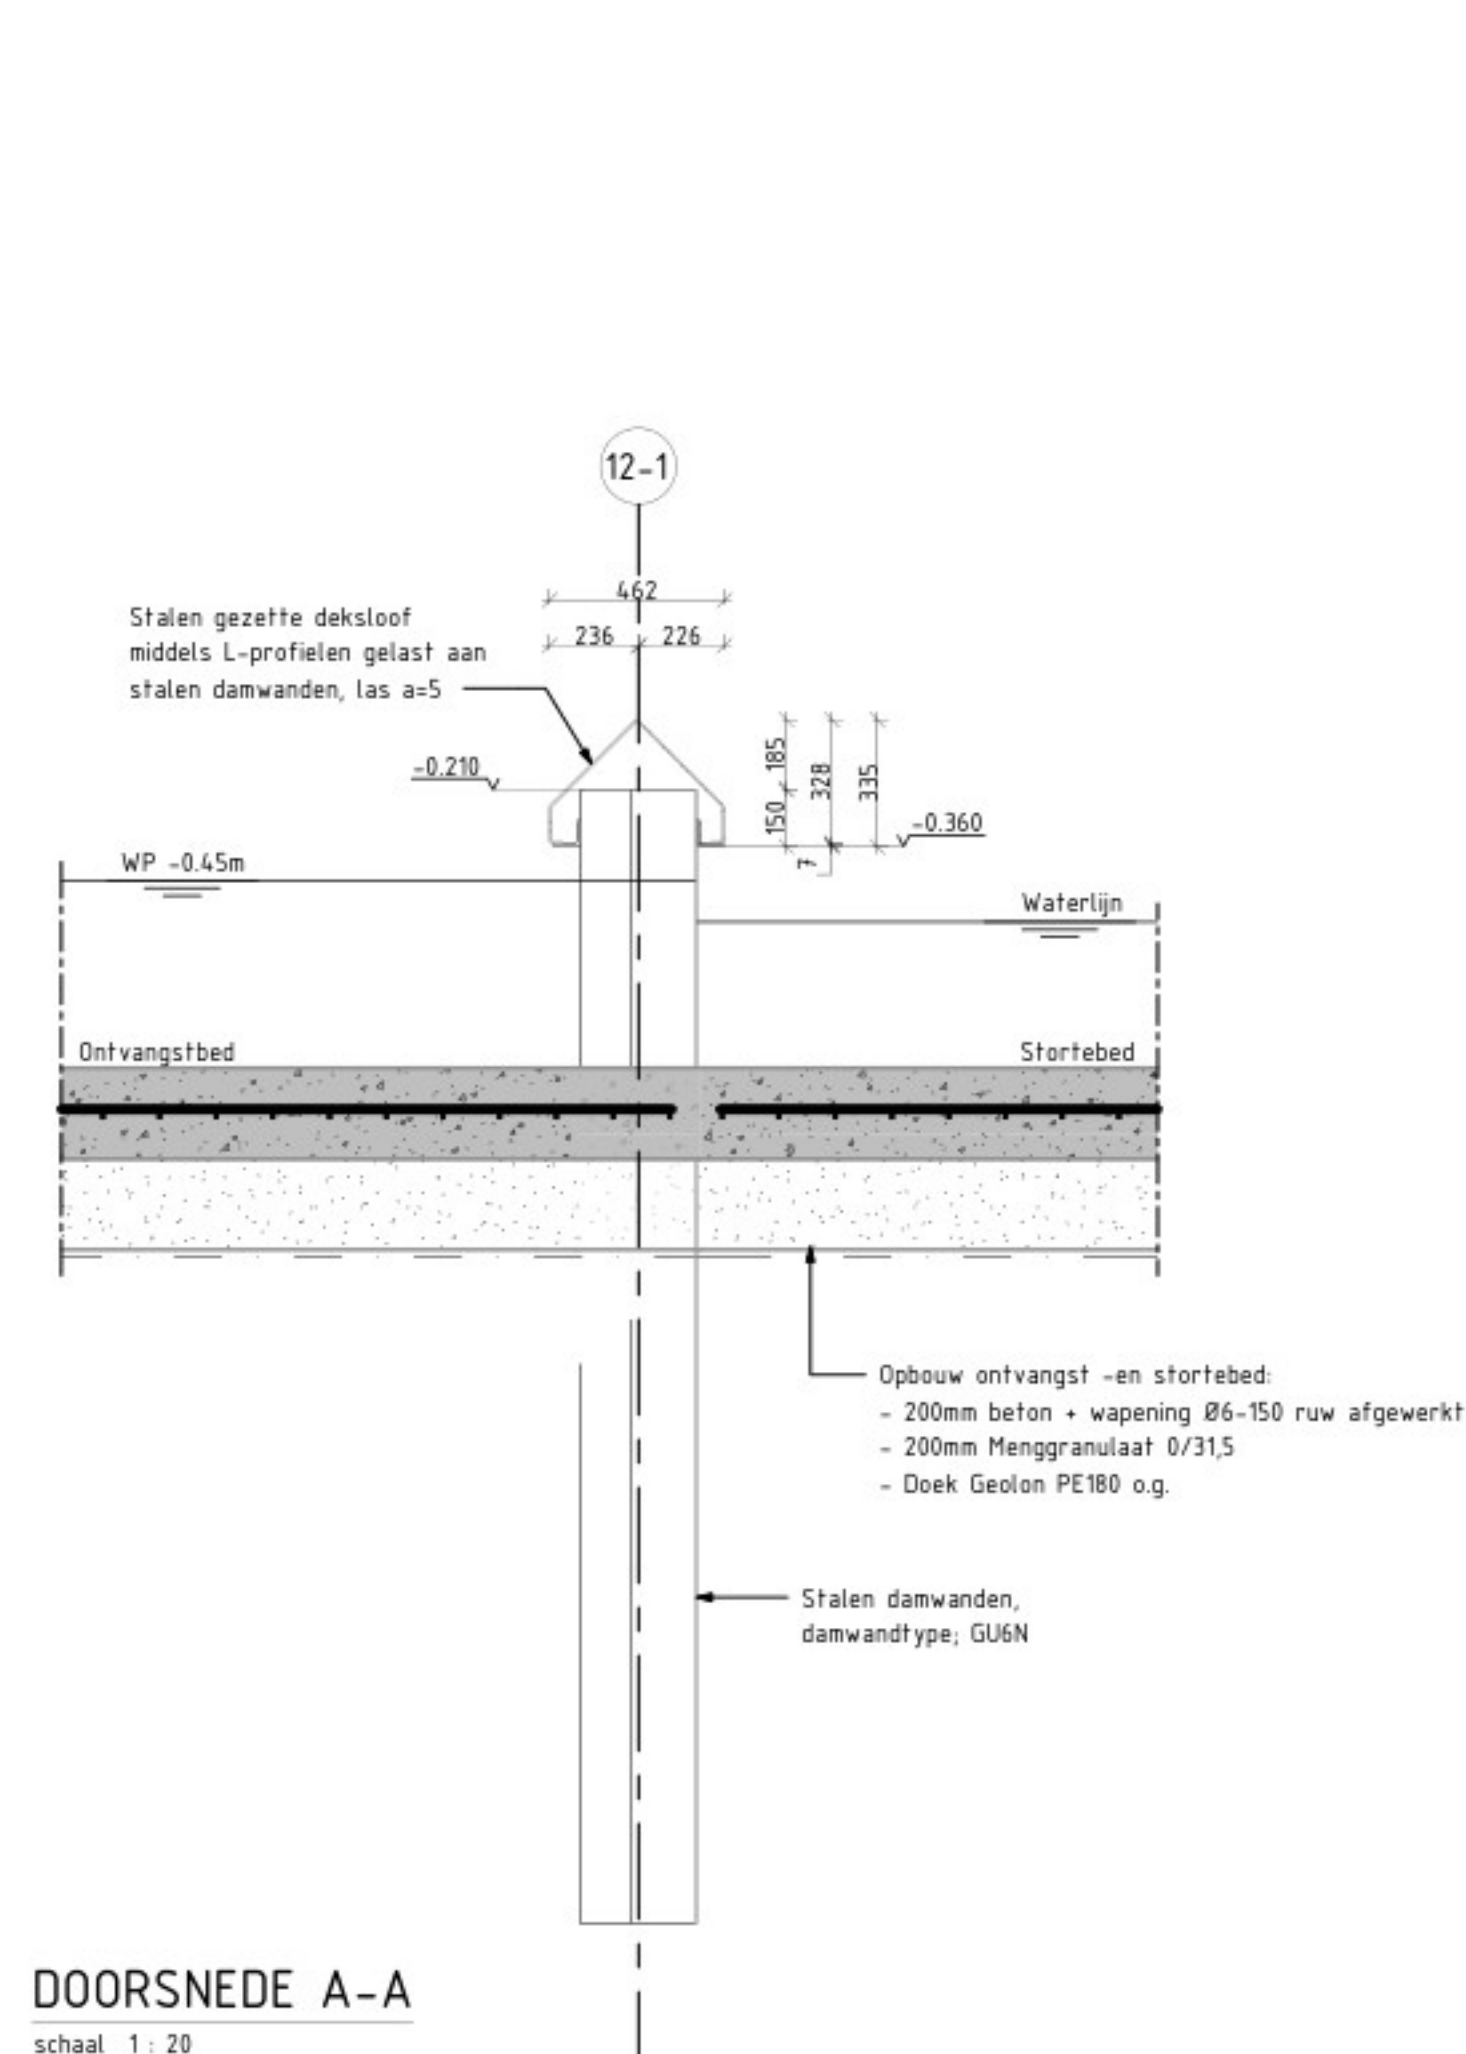

## Overzicht



nr.	VTW Nummer	Omschrijving

Opmerkingen:

- Palmaten in meters t.o.v. N.A.P. tenzij anders vermeld
- Maten in meters, tenzij anders vermeld

Nr.	Wijzigingen	Datum	Get.	Gec.	Omschrijving:
					As-Built tekening watergang
					STWN_12 doorsneden & aanzichten [Type
					Keuring t.o.v ontwerp

 <b>Waterschap Brabantse Delta</b> <small>Waterschap - Water en Dijk in de regio B&amp;D</small>		Enkernummer: <b>791</b>	
		Opmeting:	
Besteknummer: <b>800430</b>	Formaat <b>A0</b>		
Projectnaam: <b>Natuurontwikkeling Westelijke Langstraat</b>		Getekend: H.H. <b>STWN 12-05-002</b>	Schaal: 1: 500 <b>02</b>
		Tekeningnummer: <b>02</b>	Datum: 04-04-2022 <b>02</b>