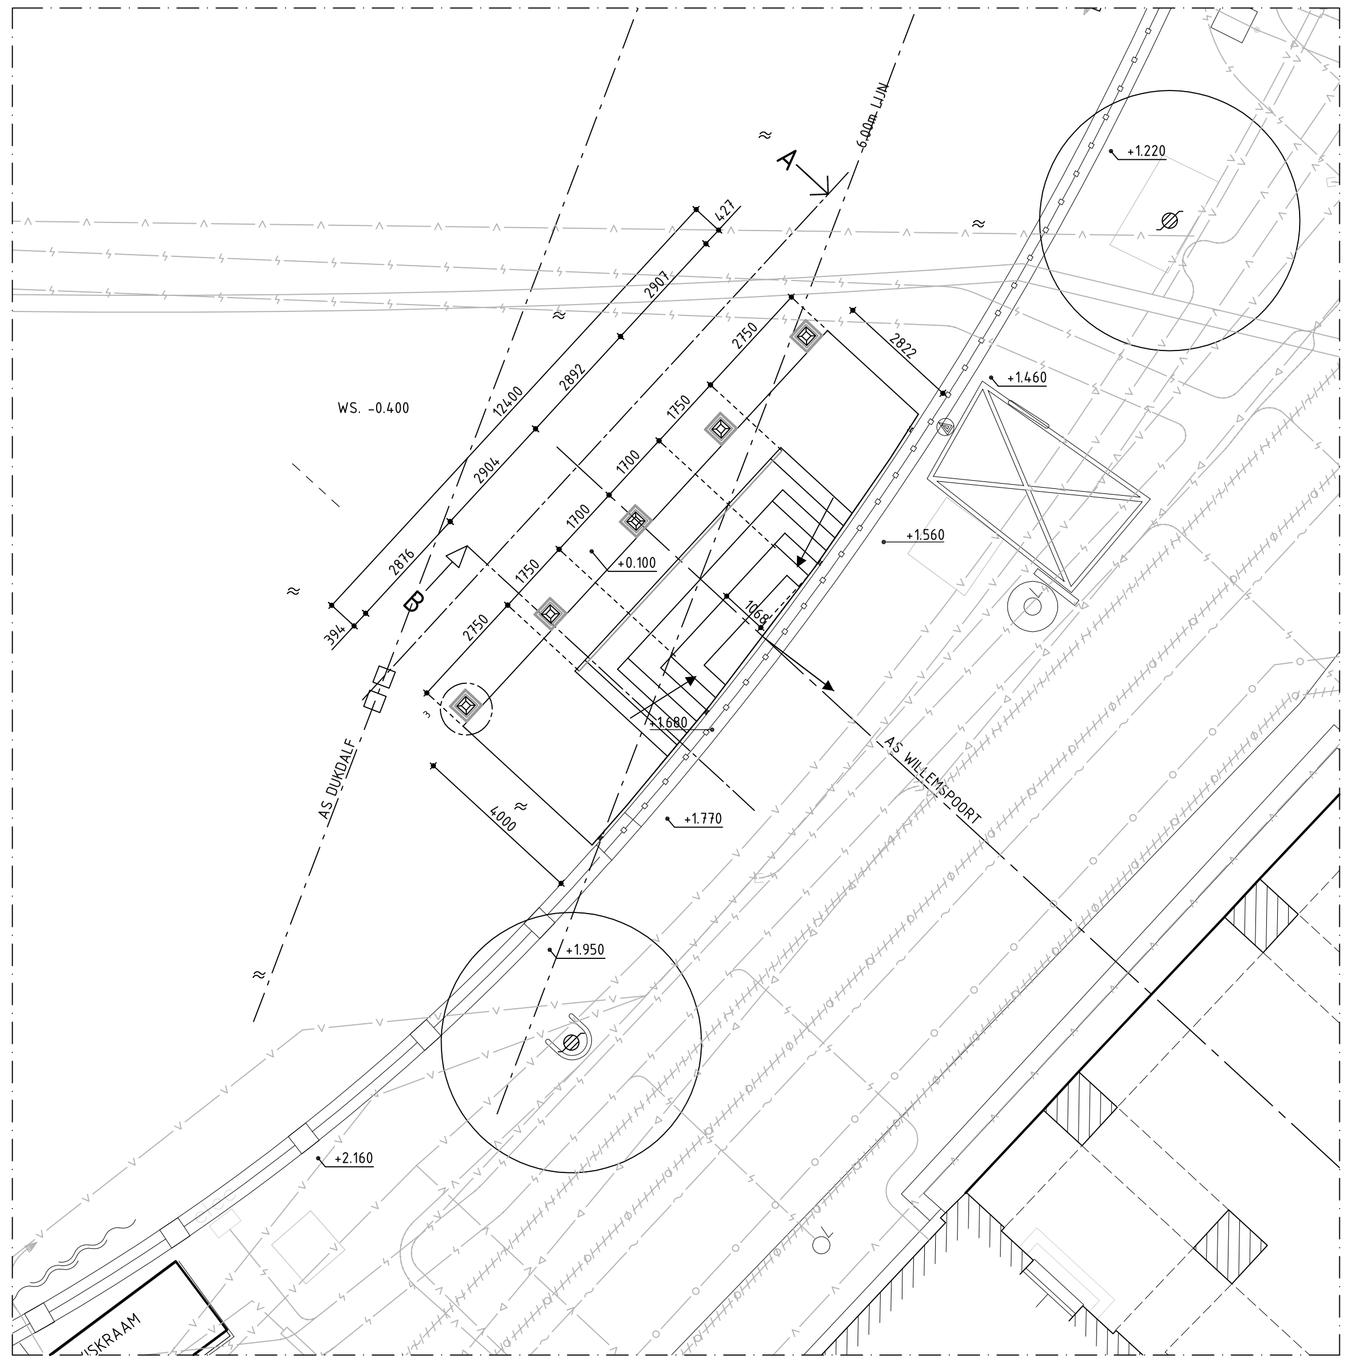

Bovenaanzicht
Schaal 1:100

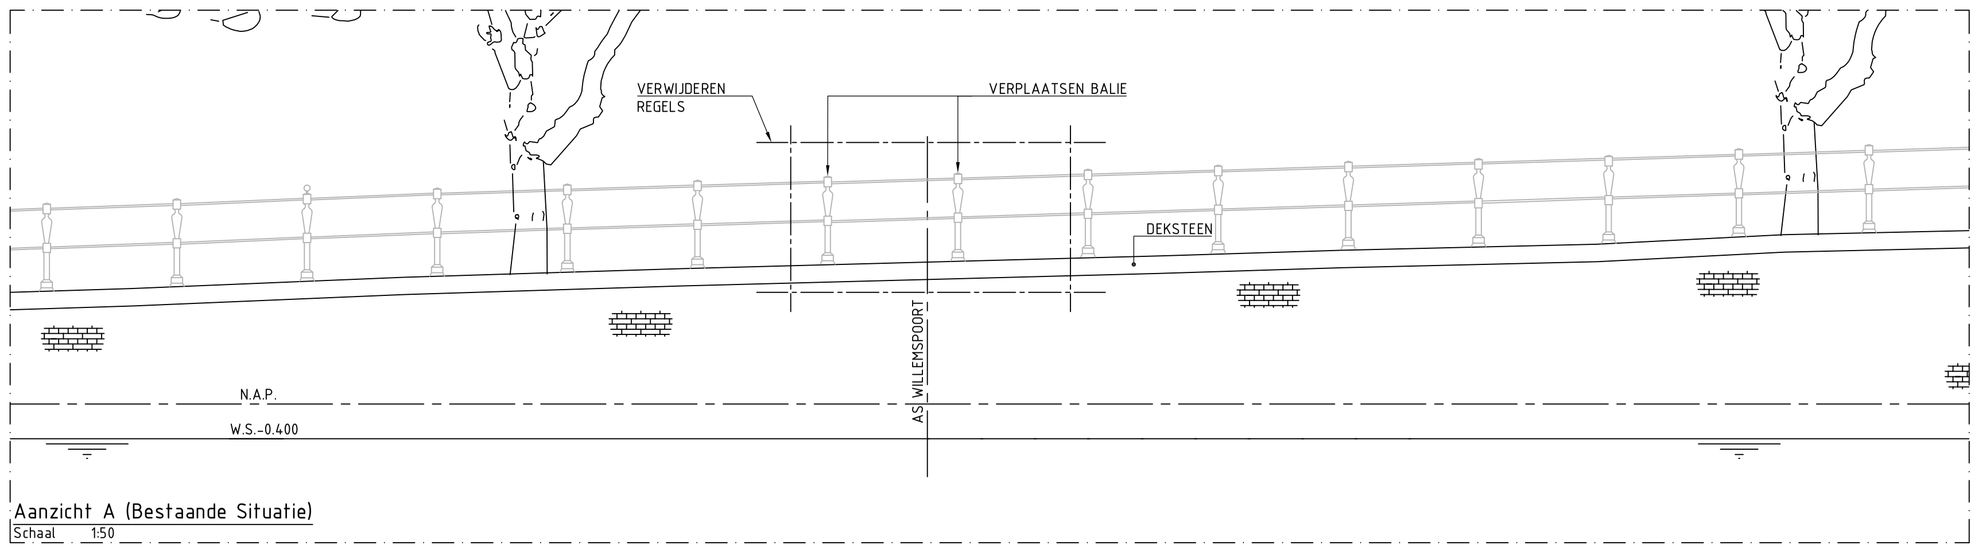

Aanzicht A (Bestaande Situatie)
Schaal 1:50

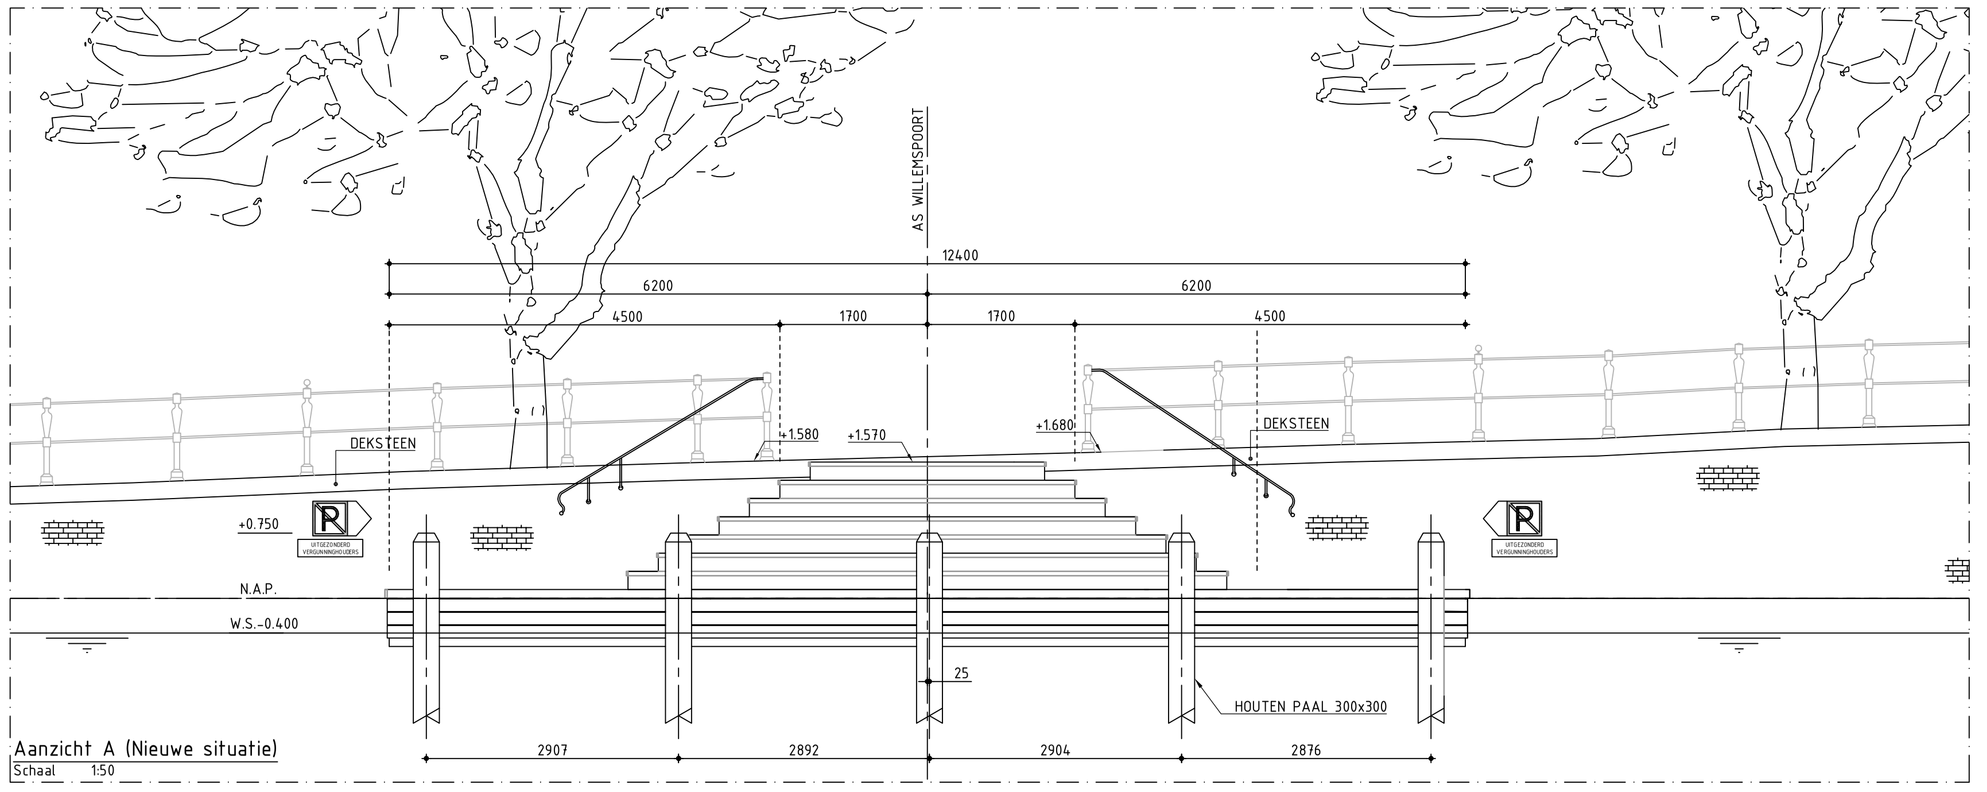

Aanzicht A (Nieuwe situatie)
Schaal 1:50

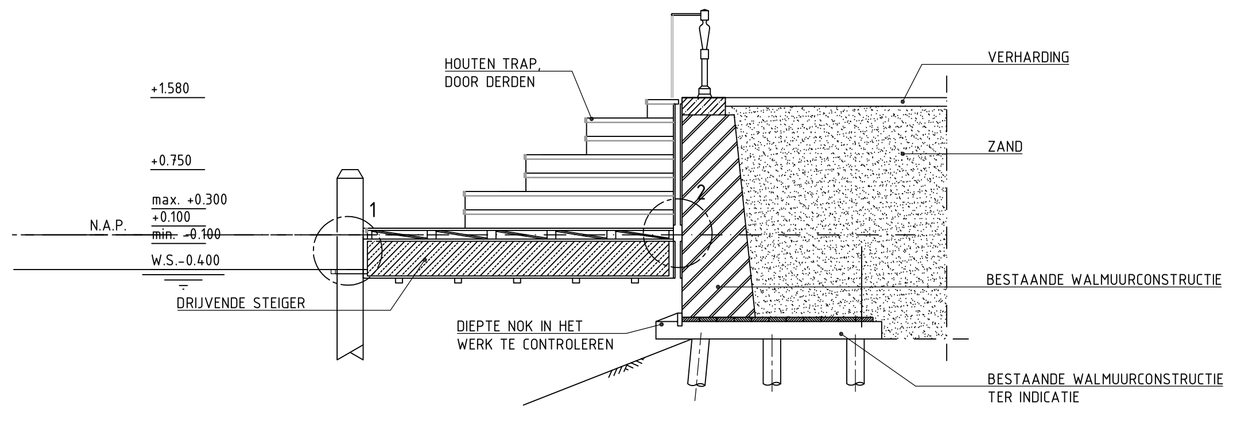

Doorsnede B
Schaal 1:50

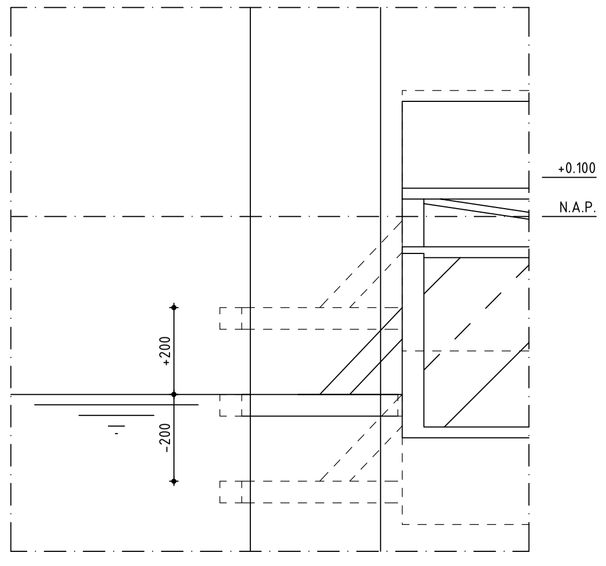

Detail 1
Schaal 1:10
Aansluiting op aanmeerpaal

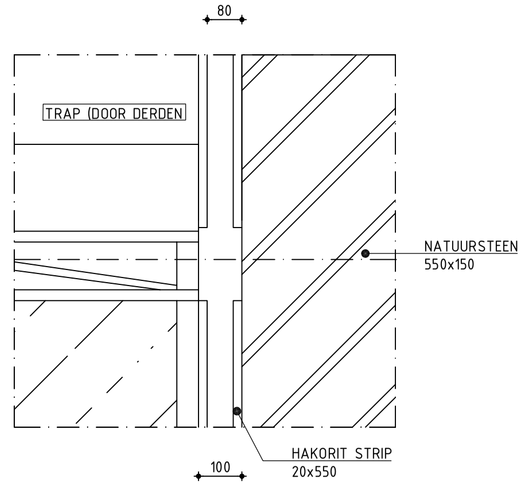

Detail 2
Schaal 1:10
Aansluiting drijvende steiger met kademuur

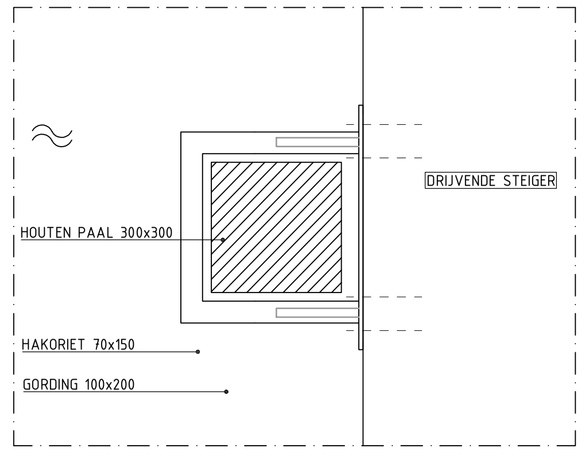

Detail 3
Schaal 1:10
Aansluiting op aanmeerpaal

TOELICHTING:

- MATEN IN mm TENZIJ ANDERS AANGEGEVEN
- HOOGTEMATEN IN m T.O.V. N.A.P.
- MAATVOERING IN HET WERK CONTROLEREN

HOUT
METSELWERK
NATUURSTEEN
STIJGER/DRIJVER (DERDEN)

LEGENDA KABELS EN LEIDINGEN

RIOLERING
ELECTRAKABEL
WATERLEIDING
GASLEIDING LAGE DRUK
GASLEIDING HOGE DRUK
TELECOMKABEL

Nr	Datum	Wijziging	Tek
D0	21-03-2018	As Built	BHE

Opdrachtgever
Gemeente Amsterdam
Stadsdeel Centrum

Projectomschrijving
Bouw steiger achter de Willemspoort
Aan het Haarlemmerplein
In de gemeente Amsterdam

Tekeningomschrijving
As Built
Situatie met steiger

Tekeningnummer
432604-C-5-01

Tekenaar: B.A. Heester
Schaal: 1:100, 50 & 20
Projectleider: Simone de Rijke
Formaat: 594x1050
Blad in bladen: 1 IN 1
Status: Definitief
Wijz. nr.: D0

www.anteagroup.nl

anteagroup

R:\10\43000\D0\432604\Constructief\Acad\S_As Built\432604-C-5-01.dwg